

**KEPADA YTH, PT. DINAMIKA MEGATAMA CITRA**

Surabaya, 08 Februari 2022

Perihal : Surat Penawaran  
Lampiran : Rencana Anggaran Biaya (RAB)  
Proyek : Panel Listrik Laboratorium DMC  
Lokasi : Mojosari – Jawa Timur

Kami CV. Double Success, perusahaan yang bergerak di bidang konstruksi, dengan ini melampirkan penawaran untuk pekerjaan Pengadaan dan Pemasangan Panel Listrik Laboratorium DMC di Mojosari, Jawa Timur. Volume dan spesifikasi telah disesuaikan perhitungannya berdasarkan gambar kerja dan terlampir di RAB.

Berikut kami sampaikan perincian nominal dari RAB untuk pekerjaan:

NO.	RINCIAN	QTY	SAT	BRAND	HARGA
<b>A</b>	<b>PP-LT.1</b>				
1	MCCB 3P-18KA 30 A / EZC-100N	1	BUAH	SCHNEIDER	
2	MCB 1P- 6KA 16 A / iK-60N	3	BUAH	SCHNEIDER	
3	MCB 1P- 6KA 10 A / iK-60N	4	BUAH	SCHNEIDER	
4	MCB 1P- 6KA 6 A / iK-60N	11	BUAH	SCHNEIDER	
5	DIGITAL METER METSEP M2220	1	BUAH	FORT	
6	+ CT. 50/5A (2,5 VA)	3	BUAH	FORT	
7	PILOT LAMP - Ø22 mm	3	BUAH	FORT	
8	FUSE CONTROL	3	BUAH	FORT	
9	BUSBAR (Cu)	1	LOT	IMPORT	
10	BOX - WALL MOUNTING TYPE INDOOR	1	BUAH	LOKAL	
11	WIRING & ACCESSORIES	1	BUAH	LOKAL	
		<b>Sub Total</b>			<b>Rp 16.147.200</b>
<b>B</b>	<b>PP-LT.2</b>				
1	MCCB 3P-18KA 80 A / EZC-100N	1	BUAH	SCHNEIDER	
2	MCB 1P- 6KA 16 A / iK-60N	12	BUAH	SCHNEIDER	
3	MCB 1P- 6KA 10 A / iK-60N	8	BUAH	SCHNEIDER	
4	MCB 1P- 6KA 6 A / iK-60N	14	BUAH	SCHNEIDER	
5	DIGITAL METER METSEP M2220	1	BUAH	FORT	
6	+ CT. 100/5A (2,5 VA)	3	BUAH	FORT	
7	PILOT LAMP - Ø22 mm	3	BUAH	FORT	
8	FUSE CONTROL	3	BUAH	FORT	
9	BUSBAR (Cu)	1	LOT	IMPORT	
10	BOX - WALL MOUNTING TYPE INDOOR	1	BUAH	LOKAL	
11	WIRING & ACCESSORIES	1	BUAH	LOKAL	
		<b>Sub Total</b>			<b>Rp 20.143.680</b>
<b>C</b>	<b>P-COS MANUAL</b>				
1	MCCB 3P- 18KA 80A / EZC100N	1	BUAH	SCHNEIDER	
2	COS 4P - 80 A TYPE M2 (MANUAL)	1	BUAH	SOCOMEK	
3	PILOT LAMP - Ø22 mm	6	BUAH	FORT/SETARA	
4	FUSE CONTROL	1	LOT	FORT/SETARA	
5	BUSBAR (Cu)	1	LOT	IMPORT	
6	BOX - WALL MOUNTING TYPE INDOOR	1	BUAH	LOKAL	
7	WIRING & ACCESSORIES	1	BUAH	LOKAL	
		<b>Sub Total</b>			<b>Rp 16.569.600</b>
		<b>Jumlah Sub Total</b>			<b>Rp 52.860.480</b>
		<b>PPN 10%</b>			<b>Rp 5.266.048</b>
		<b>GRAND TOTAL</b>			<b>Rp 58.146.528</b>



**\*\*CATATAN**

1. *Tidak termasuk penarikan kabel power PLN ke Panel Listrik*
2. *Tidak termasuk pemasangan Grounding*

***Term of Payment:***

***Termin I (Down Payment) sebesar 50% saat penetapan order***

***Termin II 50% saat barang siap kirim***


Demikian surat penawaran ini kami sampaikan, besar harapan kami untuk dapat melakukan kerjasama yang baik dengan PT. DINAMIKA MEGATAMA CITRA, atas perhatiannya kami sampaikan terima kasih.

Hormat kami,

Diperiksa oleh,

**ROBY JUARI WIJOYO S.T.**

**PT. DINAMIKA MEGATAMA CITRA**

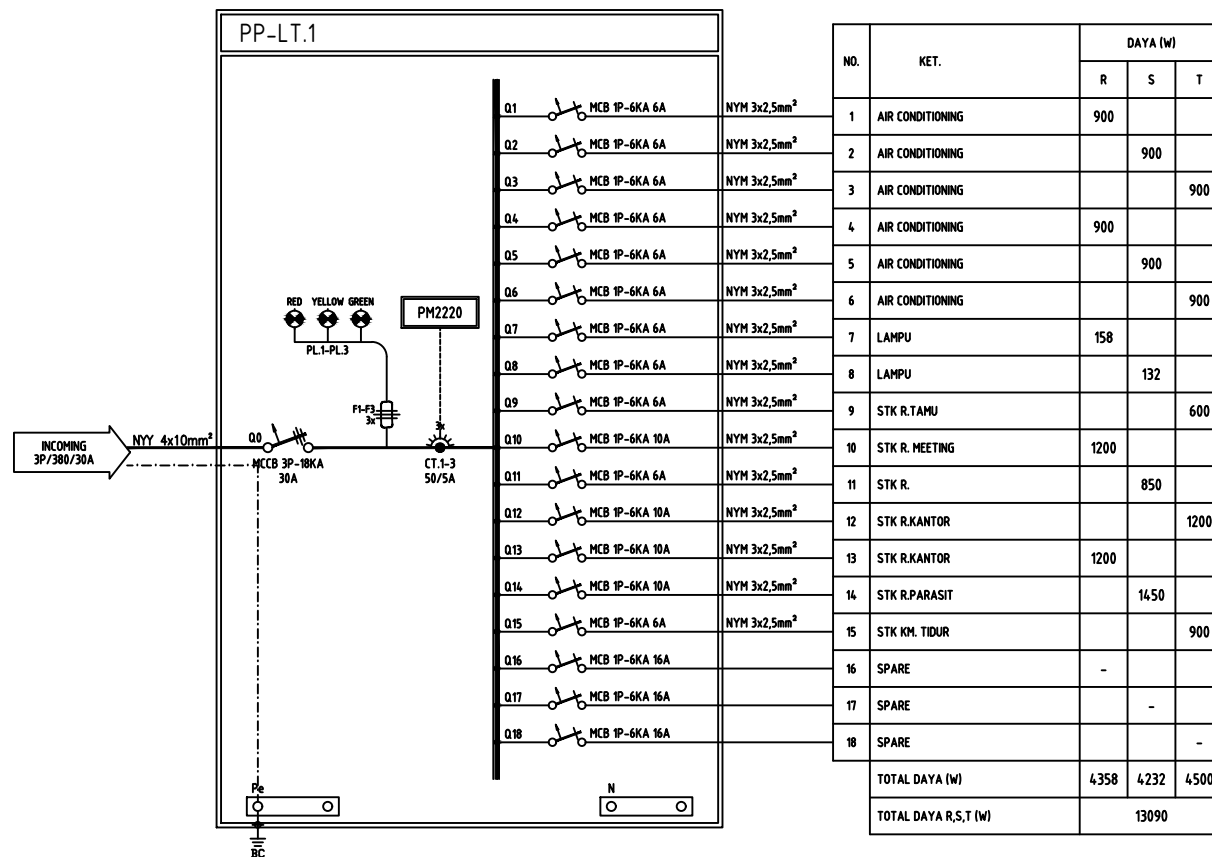

PROJECT :

LAB MOJOSARI

CUSTOMER :

DATE : 24 AGUSTUS 2021

SCALE : NTS

DRAWN : NV

CHECKED : NV

COLOUR : RAL 7032

APPROVED BY:

DATE APPROV:

REMARK : ASBUILT DRAWING

DRAWING NO. :

SHEET : 4 / 4

REV

DATE

REV

DATE


PANEL :

PP-LT.1

TITLE :

LIST OF COMPONENT

# PP-LT.2

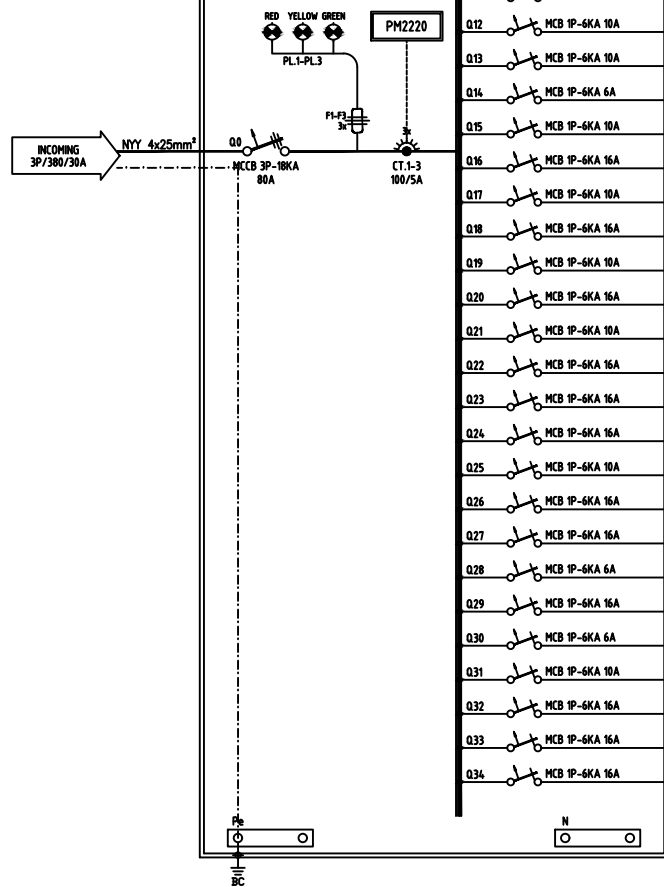

NO.	KET.	DAYA (W)		
		R	S	T
1	AIR CONDITIONING	900		
2	AIR CONDITIONING		900	
3	AIR CONDITIONING			900
4	AIR CONDITIONING	900		
5	AIR CONDITIONING		900	
6	AIR CONDITIONING			900
7	AIR CONDITIONING	900		
8	AIR CONDITIONING		900	
9	AIR CONDITIONING			900
10	LAMPU	154		
11	LAMPU		198	
12	STK R.SEROLOGI			1450
13	STK R.SEROLOGI	1450		
14	STK R.SAMPEL		800	
15	STK R.STERILISASI			1300
16	STK R.STERILISASI	2000		
17	STK R.PCR 1		1450	
18	STK R.PCR 2			2000
19	STK R.PCR 2	1200		
20	STK R.PCR 2		2000	
21	STK R.PCR 3			1200
22	STK R.PCR 3	2000		
23	STK R.PCR 4		2000	
24	STK R.PCR 4			2000
25	STK R.PCR 4	1500		
26	STK R.STERIL MIKRO		2000	
27	STK R.STERIL MIKRO			2000
28	STK R.STERIL MIKRO	900		
29	STK R.MIKRO		2000	
30	STK R.MIKRO			850
31	STK R.MIKRO	1200		
32	SPARE	-		
33	SPARE		-	
34	SPARE			-
TOTAL DAYA (W)		13104	13148	13500
TOTAL DAYA R,S,T (W)			39752	

PROJECT :

LAB MOJOSARI

CUSTOMER :

DATE : 24 AGUSTUS 2021

SCALE : NTS

DRAWN : NV

CHECKED : NV

COLOUR : RAL 7032

APPROVED BY:

DATE APPROV:

REMARK : ASBUILT DRAWING

DRAWING NO. :

SHEET : 4 / 4

REV

DATE

REV

DATE

PANEL :

PP-LT.2

TITLE :

LIST OF COMPONENT